

Bakery Égypte

Zone de production du plan KITCHEN du 19-10-2026, Modern Metalica

Objet

Trois scénarios d'implantation pour produire uniquement :
croissants de base, pain pour sandwich et buns pour burger.
Chambres froides et stockage : ailleurs dans le projet.


Ce qui change : la place

La version B reprend la Meat area, soit 12,45 m2 de plus : 1,9 fois la surface de A.
Deux options d'exploitation à trancher : Bakery seule dans toute la zone,
ou Meat et Bakery dans la même salle, en horaires décalés (à valider hygiène).

Version A : 14,25 m2




Version C : 17,7 m2

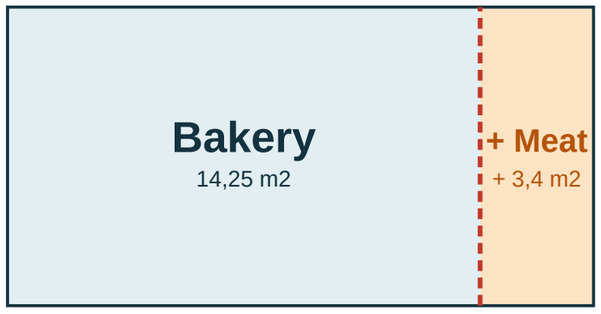

Version B : 26,7 m2

Les trois scénarios sont représentés à la même échelle

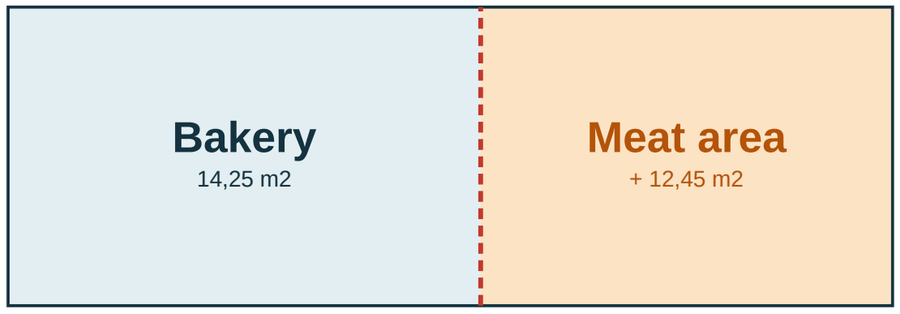

VERSION A, COMPACTE

Un four : convection Krystal 46.9V.
Pétrin 40 L, pousse 1 chariot, laminoir.
Diviseuse, refroidisseur d'eau Fonto 60.
Table à farine, lave-mains.
Sans armoire froide : elle n'y tient pas.
Aucun mur à casser.


VERSION C, INTERMÉDIAIRE

Même équipement que A,
plus l'armoire réfrigérée.
+ 1 m pris sur la Meat area.
Un mur à casser, une cloison neuve.
Une seule entrée de 1 190 mm.

VERSION B, AGRANDIE

Deux fours : rotatif + convection.
Pétrin 80 L, pousse, laminoir sur stand.
Deux tables, armoires négative et positive.
Meat area entière reprise.
Un seul mur à casser.
Une seule entrée de 1 190 mm.

Pages suivantes : plans sur le layout, bibliothèque des équipements, plans cotés avec flux et personnel, tarif estimatif SAR hors TVA (NABAT v5.0, Bongard / BME).
Cotes des machines Bongard/BME estimées, à confirmer sur fiches. Volumes de production : voir page 11.

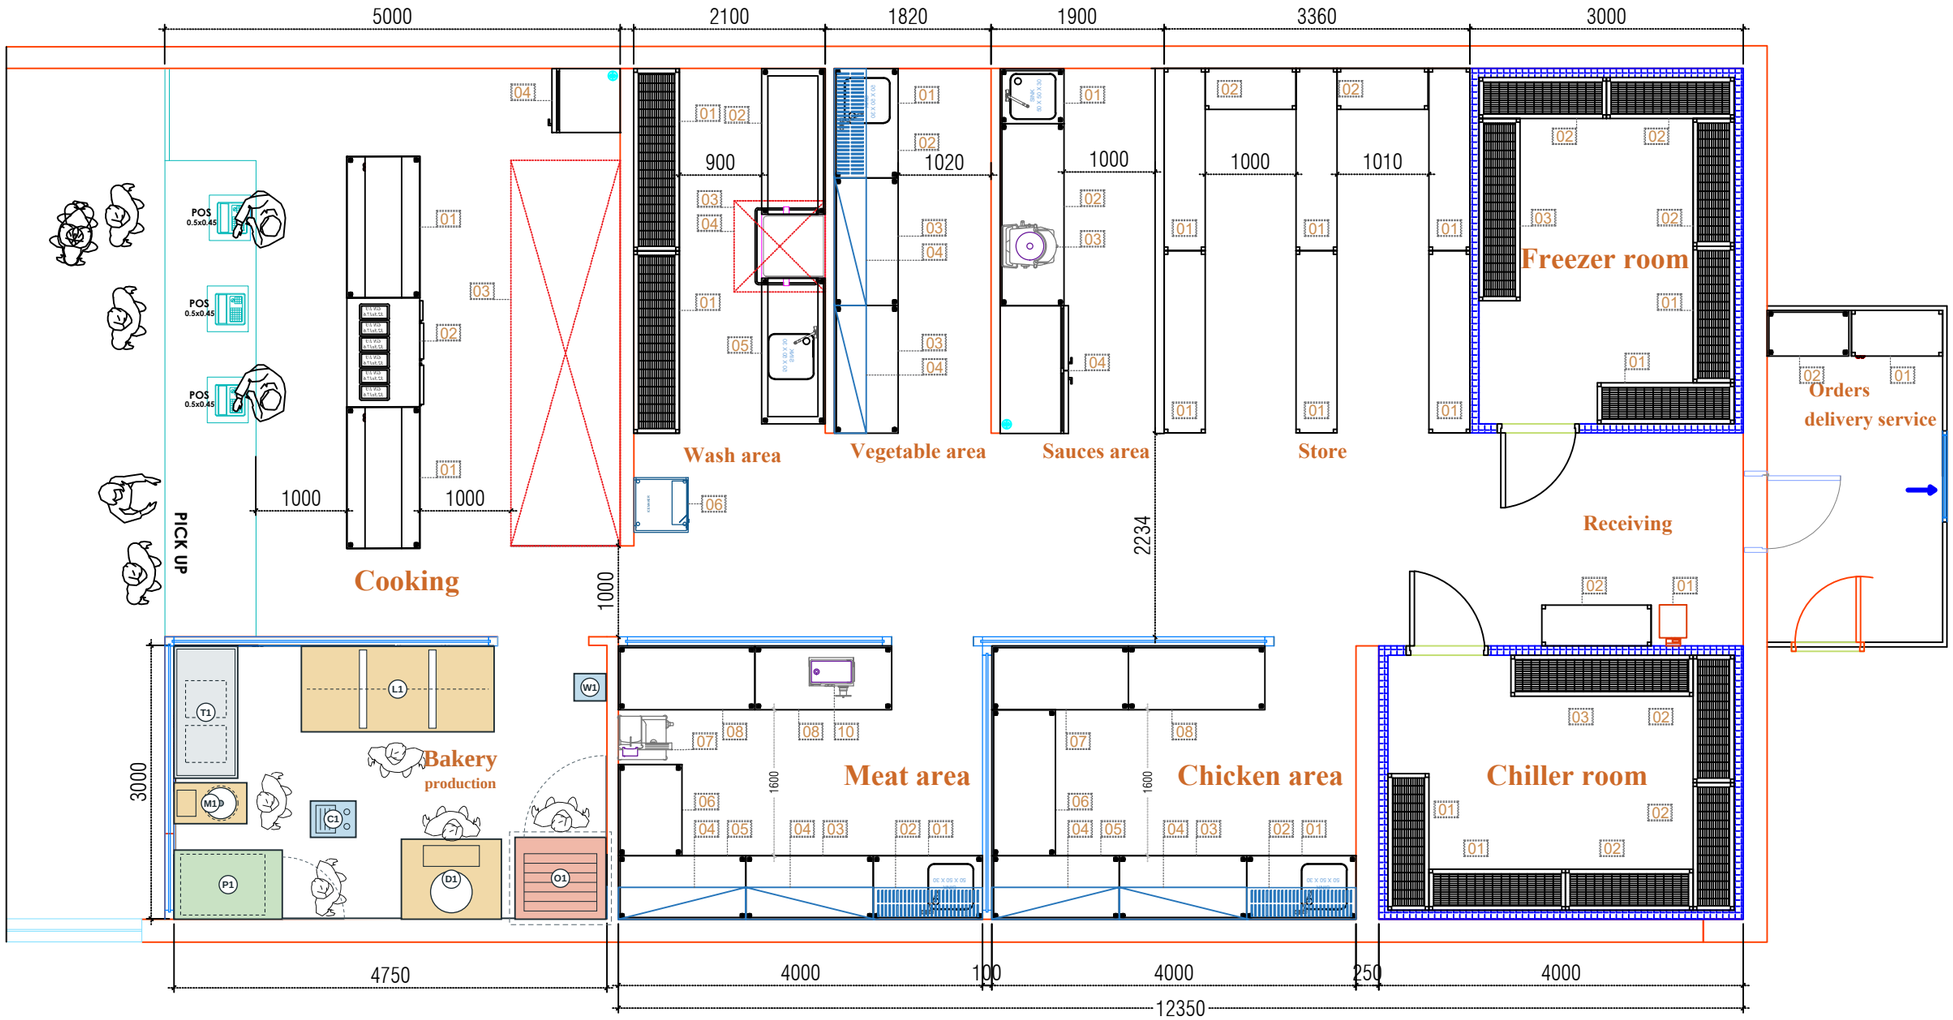

L1 Laminoir 2120 x 940
W1 Lave-mains 350 x 300
P1 Pousse 1190 x 760
O1 Convection 1000 x 900
D1 Div.-bouleuse 1100 x 880
T1 Table + farine 700 x 1450
M1 Pétrin 40 800 x 450
C1 Chiller 500 x 400

Dimensions est-ouest x nord-sud, en mm. Mêmes numéros que sur les pages de détail. Murs en place conservés, hors mur marqué en rouge.

BAKERY PRODUCTION - VERSION A (COMPACTE, 14,25 m2)


General Notes :

Client Name :
Location :
Scale : 1/50
Date : 31-01-2026

Drawn By : BN.DESIGN
Check By :
Approved By :

Project Name
KITCHEN

Modern Metalica

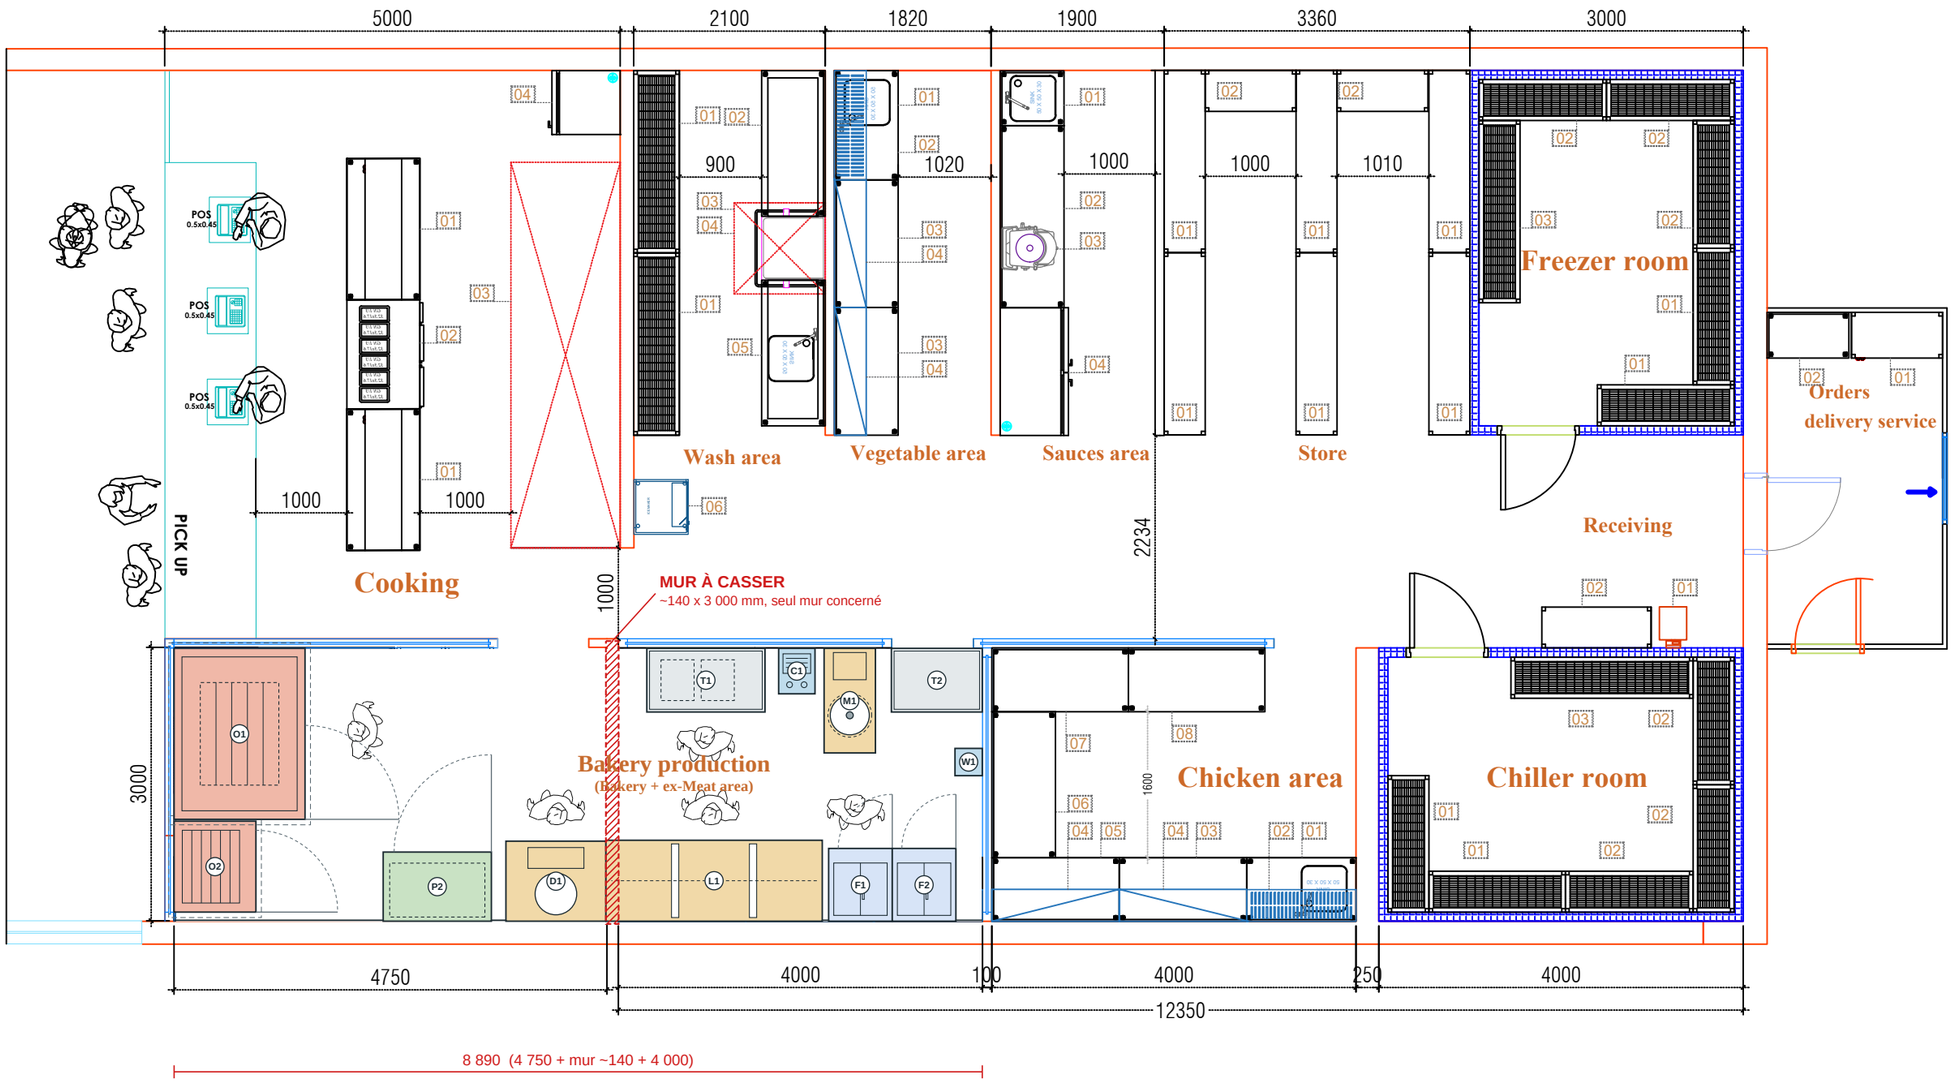

(O2) Convection 900 x 1000
(P2) Pousse 1190 x 760
(O1) Four rotatif 1440 x 1880
(D1) Div.-bouleuse 1100 x 880

(L1) Laminoir 2380 x 890
(T1) Table + farine 1300 x 700
(C1) Chiller 400 x 500
(M1) Pétrin 80 565 x 1150

(W1) Lave-mains 300 x 300
(F1) Négatif 700 x 800
(F2) Positif 700 x 800
(T2) Table inox 1000 x 700

Dimensions est-ouest x nord-sud, en mm. Mêmes numéros que sur les pages de détail. Murs en place conservés, hors mur marqué en rouge.

BAKERY PRODUCTION - VERSION B (BAKERY + MEAT AREA, 26,7 m2)


General Notes :

Client Name :
Location :
Scale : 1/50
Date : 31-01-2026

Drawn By : BN.DESIGN
Check By :
Approved By :

Project Name
KITCHEN

Modern Metalica

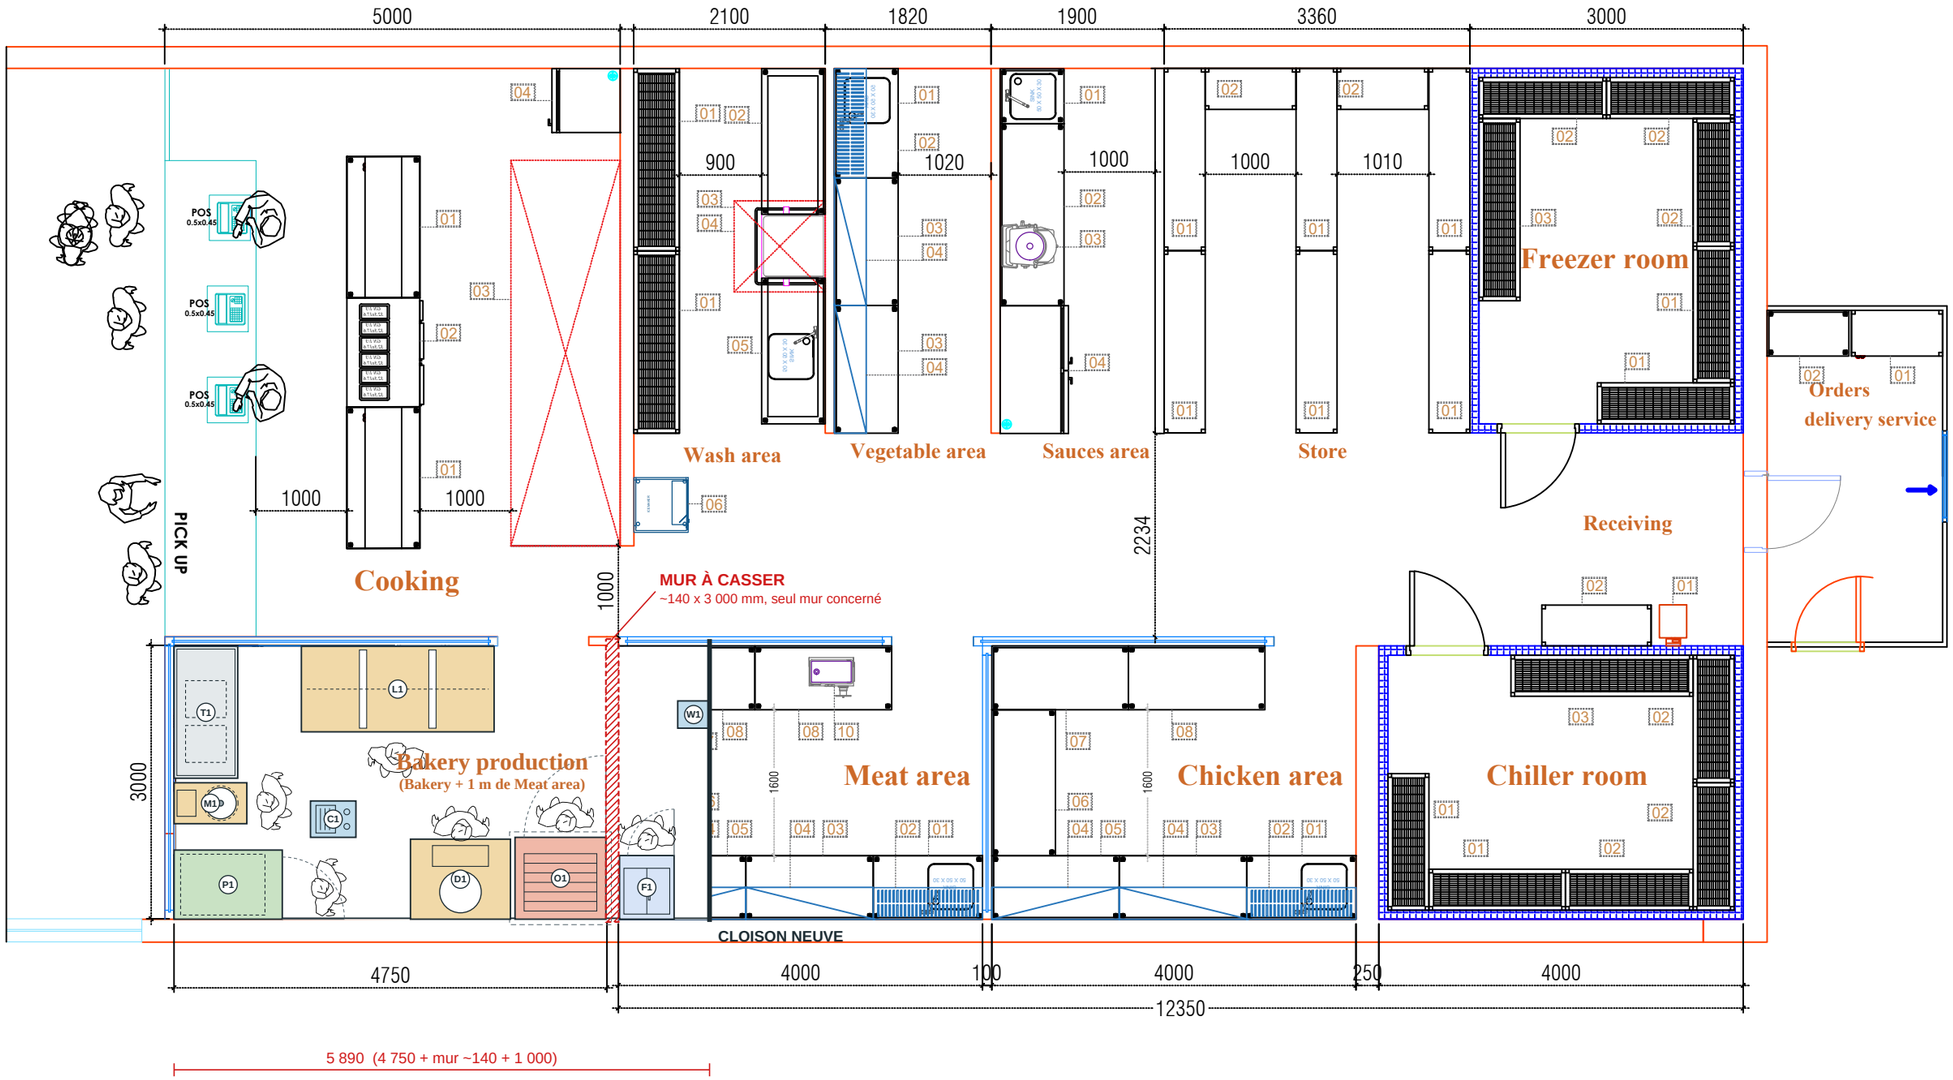

L1 Laminoir 2120 x 940
W1 Lave-mains 350 x 300
P1 Pousse 1190 x 760
O1 Convection 1000 x 900
D1 Div.-bouleuse 1100 x 880
T1 Table + farine 700 x 1450
M1 Pétrin 40 800 x 450
C1 Chiller 500 x 400
F1 Armoire froide 600 x 700

Dimensions est-ouest x nord-sud, en mm. Mêmes numéros que sur les pages de détail. Murs en place conservés, hors mur marqué en rouge.

BAKERY PRODUCTION - VERSION C (INTERMÉDIAIRE, 17,7 m2)

General Notes :

Client Name :
Location :
Scale : 1/50
Date : 31-01-2026

Drawn By : BN.DESIGN
Check By :
Approved By :

Project Name
KITCHEN

Modern Metalica


Schémas des équipements, version A

Vue de dessus, un schéma par appareil. Un seul four dans cette version : convection Krystal 46.9V.

KITCHEN - Bakery Égypte

04-11-2026 - échelles indiquées sur chaque plan

L1

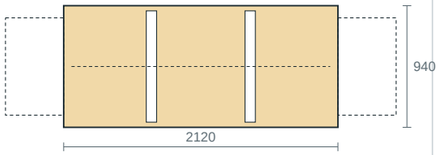


Laminoir Rhea MANU-T 500 (réf. AF000047424)

Estimée

Façade 2120 x profondeur 940 mm
220 V 1PH, ~0,5 kW
—

W1

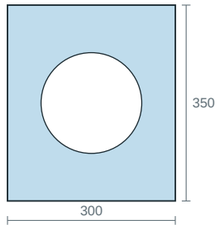


Lave-mains mural

Estimée

Façade 300 x profondeur 350 mm
—
Eau froide + chaude, évacuation

P1

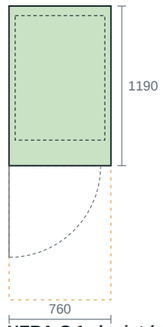


Chambre de pousse HERA-C 1 chariot (réf. AF0W9200516)

Liste OLBA

Façade 760 x profondeur 1190 mm
220 V 1PH, ~2 kW (est.)
Eau ½", évacuation

O1

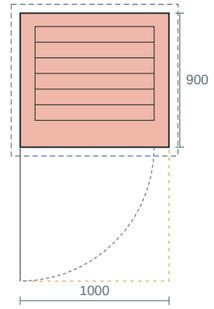


Four à convection Krystal 46.9V (réf. AF072100273)

Estimée

Façade 1000 x profondeur 900 mm
380 V 3PH, ~16 kW (est.)
Eau ½" (buée), évacuation, hotte

D1

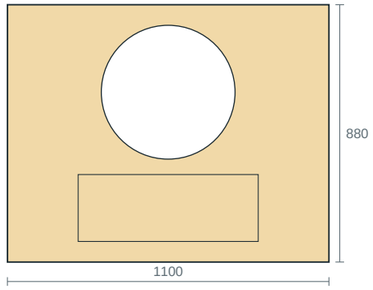

Diviseuse-bouleuse Eris FA (réf. AF00I103012)

Estimée

Façade 1100 x profondeur 880 mm
220 V 1PH, ~1,3 kW
—

T1


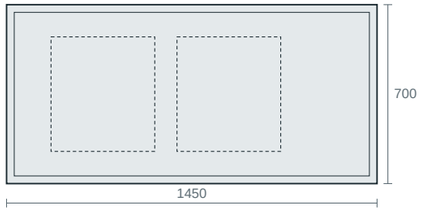


Table de travail avec bacs à farine

Cote du BOQ

Façade 1450 x profondeur 700 mm
—
—

M1

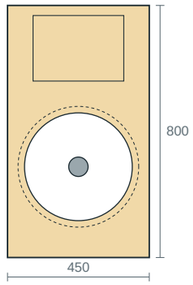


Pétrin spirale 40 L (modèle à confirmer)

Estimée

Façade 450 x profondeur 800 mm
380 V 3PH, ~2 kW (est.)
—

C1

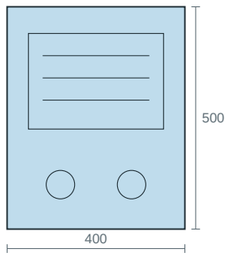

Refroidisseur d'eau Fonto 60 (réf. AF014100044)

Estimée

Façade 400 x profondeur 500 mm
220 V 1PH 60 Hz, ~0,3 kW (est.)
Eau filtrée ½", évacuation

Pétrin, laminage, façonnage · Eau · Cuisson · Tables · Pousse · Racks, étagères · Froid

Pointillé orange : zone de chargement du chariot. Pointillé gris : hotte. Arc : ouverture de la porte.

Schémas génériques par type d'appareil, redessinés à partir des cotes. Ce ne sont pas les vues de dessus des fabricants.
Sources : plan KITCHEN du 19-10-2026 (cotes 4 750, 3 000, 4 000 et ouvertures relevées sur le PDF). Équipements : voir statut de cote.


Schémas des équipements, version B

Appareils de la version B : rotatif Bongard 8.64 E, convection Krystal, laminoir sur stand, pétrin spirale 80 L, pousse HERA-C, armoires négative et positive.

KITCHEN - Bakery Égypte

04-11-2026 - échelles indiquées sur chaque plan

O2

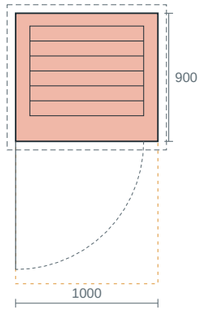


Four à convection Krystal 46.9V (réf. AF072100273)

Estimée

Façade 1000 x profondeur 900 mm
380 V 3PH, ~16 kW (est.)
Eau ½", évacuation, hotte

P2

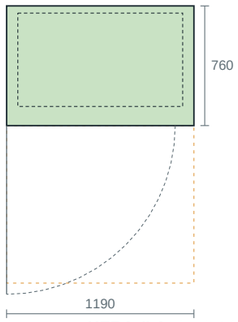


Chambre de pousse HERA-C 1 chariot (réf. AF0W9200516)

Liste OLBA

Façade 1190 x profondeur 760 mm
220 V 1PH, ~2 kW (est.)
Eau ½", évacuation

O1

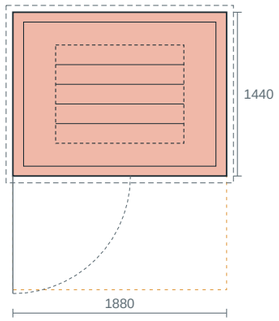


Four rotatif Bongard 8.64 E (réf. AF056200013)

Fiche catalogue

Façade 1880 x profondeur 1440 mm
Élec. 57 kW (version E)
Eau ½", évacuation, hotte. Version gaz 8.64 MG : 70 kW, point gaz à créer

D1

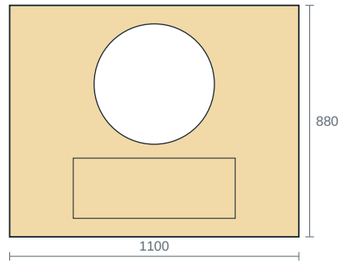


Diviseuse-bouleuse Eris FA (réf. AF00I103012)

Estimée

Façade 1100 x profondeur 880 mm
220 V 1PH, ~1,3 kW
—

L1

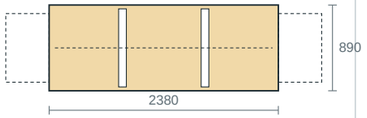

Laminoir Rhea AUTO-S 650 sur stand (réf. AF000048716)

Estimée

Façade 2380 x profondeur 890 mm
220 V 1PH, 0,75 kW
—

T1


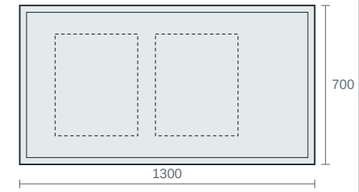


Table de travail avec bacs à farine

Cote du BOQ

Façade 1300 x profondeur 700 mm
—
—

C1

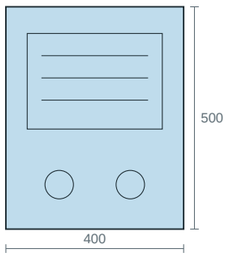


Refroidisseur d'eau Fonto 60 (réf. AF014100044)

Estimée

Façade 400 x profondeur 500 mm
220 V 1PH 60 Hz, ~0,3 kW (est.)
Eau filtrée ½", évacuation

M1

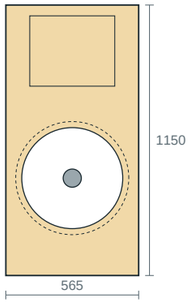


Pétrin spirale 80 L (Spiral Evo 80)

Liste OLBA

Façade 565 x profondeur 1150 mm
380 V 3PH, ~3,5 kW (est.)
—

W1

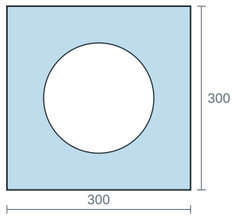


Lave-mains mural

Estimée

Façade 300 x profondeur 300 mm
—
Eau froide + chaude, évacuation

F1

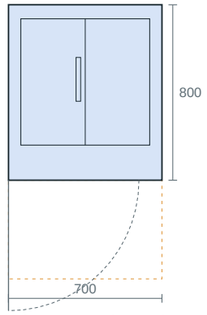


Armoire négative 1 porte (-18 °C)

Estimée

Façade 700 x profondeur 800 mm
220 V 1PH, ~0,5 kW (est.)
—

F2

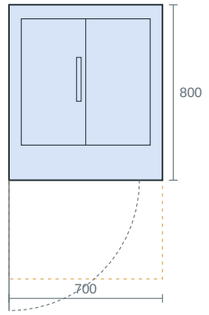

Armoire positive 1 porte (+4 °C)

Estimée

Façade 700 x profondeur 800 mm
220 V 1PH, ~0,4 kW (est.)
—

T2

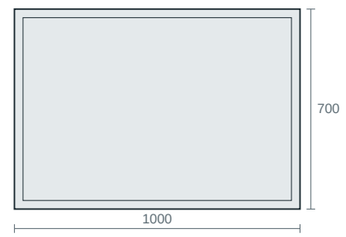


Table de travail inox (1 000 x 700)

Estimée

Façade 1000 x profondeur 700 mm
—
—

Pétrin, laminage, façonnage · Eau · Cuisson · Tables · Pousse · Racks, étagères · Froid

Pointillé orange : zone de chargement du chariot. Pointillé gris : hotte. Arc : ouverture de la porte.

Schémas génériques par type d'appareil, redessinés à partir des cotes. Ce ne sont pas les vues de dessus des fabricants.
Sources : plan KITCHEN du 19-10-2026 (cotes 4 750, 3 000, 4 000 et ouvertures relevées sur le PDF). Équipements : voir statut de cote.


Schémas des équipements, version C

Mêmes appareils que la version A, plus l'armoire réfrigérée sous plan.

KITCHEN - Bakery Égypte

04-11-2026 - échelles indiquées sur chaque plan

L1

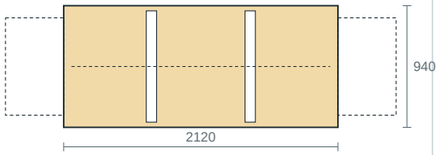


Laminoir Rhea MANU-T 500 (réf. AF000047424)

Estimée

Façade 2120 x profondeur 940 mm
220 V 1PH, ~0,5 kW
—

W1

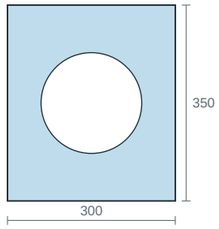


Lave-mains mural

Estimée

Façade 300 x profondeur 350 mm
—
Eau froide + chaude, évacuation

P1

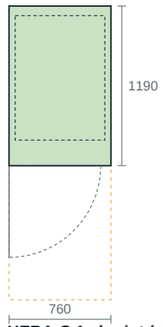


Chambre de pousse HERA-C 1 chariot (réf. AF0W9200516)

Liste OLBA

Façade 760 x profondeur 1190 mm
220 V 1PH, ~2 kW (est.)
Eau ½", évacuation

O1

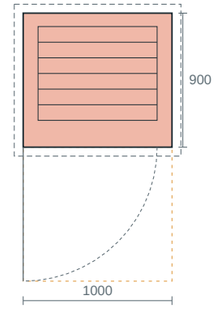


Four à convection Krystal 46.9V (réf. AF072100273)

Estimée

Façade 1000 x profondeur 900 mm
380 V 3PH, ~16 kW (est.)
Eau ½" (buée), évacuation, hotte

D1

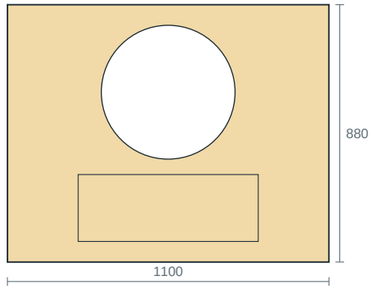

Diviseuse-bouleuse Eris FA (réf. AF00I103012)

Estimée

Façade 1100 x profondeur 880 mm
220 V 1PH, ~1,3 kW
—

T1

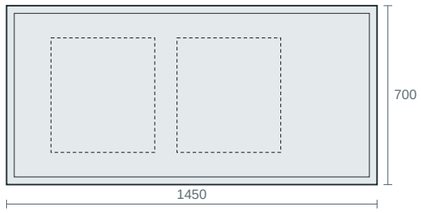


Table de travail avec bacs à farine

Cote du BOQ

Façade 1450 x profondeur 700 mm
—
—

M1

Pétrin spirale 40 L (modèle à confirmer)

Estimée

Façade 450 x profondeur 800 mm
380 V 3PH, ~2 kW (est.)
—


C1

Refroidisseur d'eau Fonto 60 (réf. AF014100044)

Estimée

Façade 400 x profondeur 500 mm
220 V 1PH 60 Hz, ~0,3 kW (est.)
Eau filtrée ½", évacuation

F1

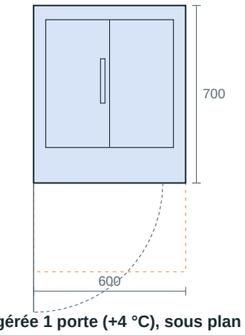

Armoire réfrigérée 1 porte (+4 °C), sous plan

Estimée


Façade 600 x profondeur 700 mm
220 V 1PH, ~0,3 kW (est.)
—

Pétrin, laminage, façonnage · Eau · Cuisson · Tables · Pousse · Racks, étagères · Froid · Pointillé orange : zone de chargement du chariot. Pointillé gris : hotte. Arc : ouverture de la porte.

Schémas génériques par type d'appareil, redessinés à partir des cotes. Ce ne sont pas les vues de dessus des fabricants.
Sources : plan KITCHEN du 19-10-2026 (cotes 4 750, 3 000, 4 000 et ouvertures relevées sur le PDF). Équipements : voir statut de cote.

Version A, plan de détail

Bakery compacte de production, 14,25 m2, échelle 1:7,7 sur la feuille

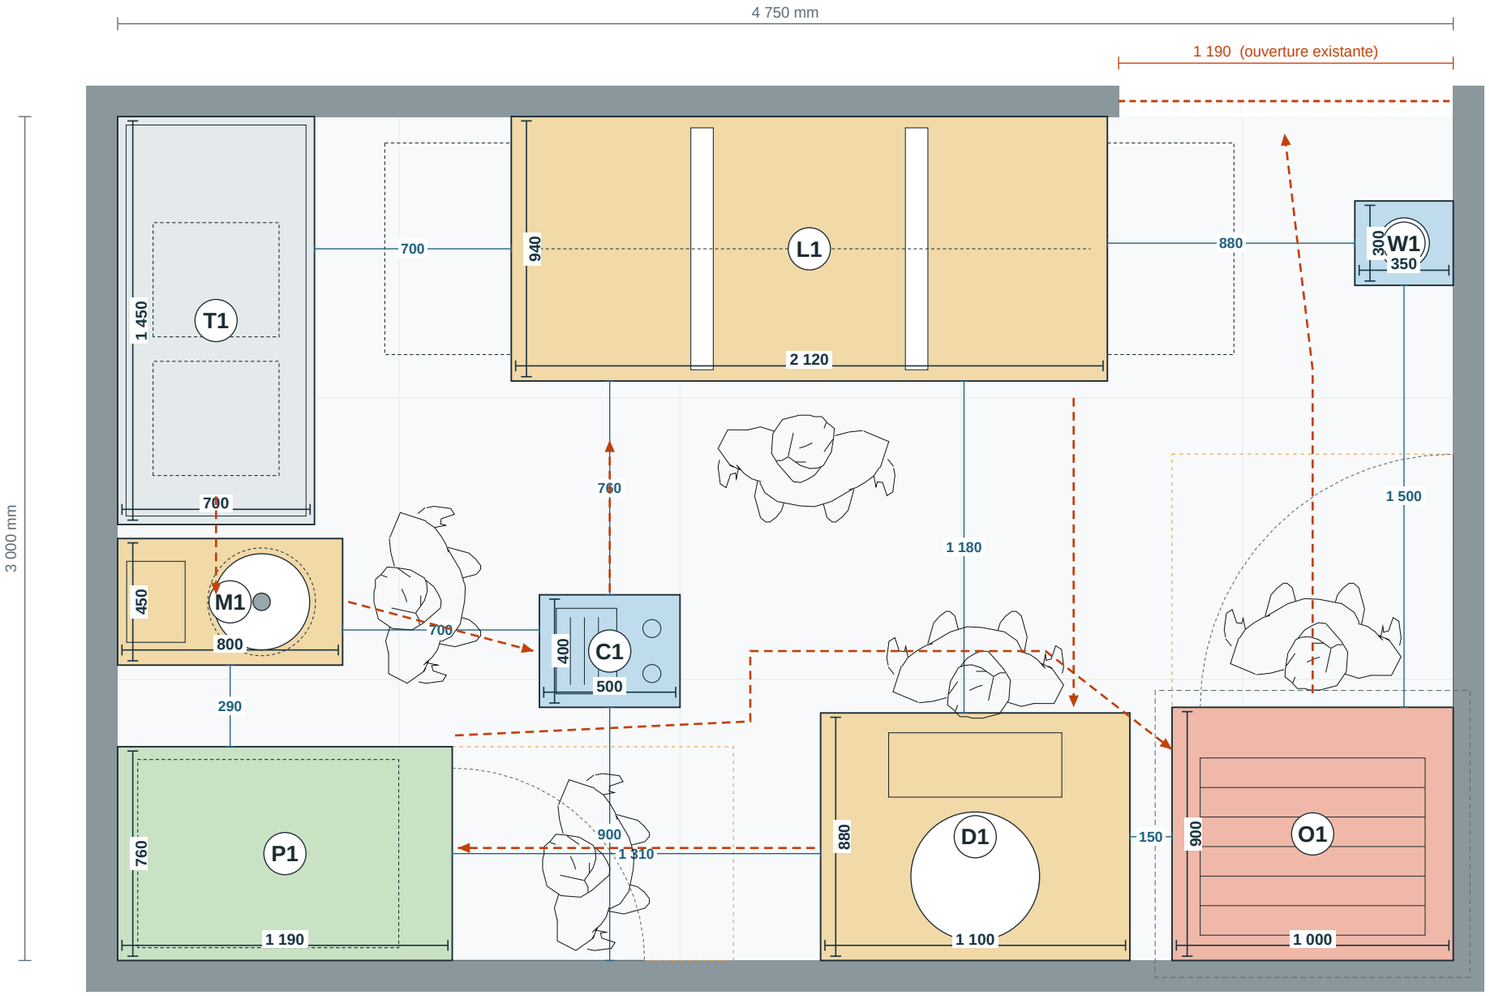

Lecture du plan

- L'accès reste l'ouverture nord-est de 1 190 mm sur Cooking. Aucun mur n'est touché dans cette version. L'entrée est dégagée : rien devant l'ouverture, et le passage vers le fond reste libre.
- Logique du flux : farine (T1) puis pétrin (M1) collés sur le mur ouest, chambre froide (C1) à côté du pétrin, laminoir (L1) au nord, diviseuse (D1) puis pousse (P1) sur le mur ouest, four (O1) dans l'angle sud-est. Le chariot de la pousse rejoint le four par le nord de la diviseuse.
- Pétrin spirale 40 L au lieu de 80 L (450 x 800 mm environ) et refroidisseur d'eau Fonto 60 : les cotes des machines Bongard/BME (Fonto, Eris, Rhea, Krystal) sont estimées, à confirmer sur fiches. Tarif en dernière page.
- L'armoire réfrigérée sous plan ne tient pas dans les 14,25 m2 sans bloquer un poste ou un passage : elle est donc absente de A, et c'est la raison d'être de la version C (page 10), qui l'intègre.
- Production estimée : voir page 11 (environ 75 à 125 kg de pâte par jour). Les points d'eau existants (côté sud) sont à déplacer vers le refroidisseur, la pousse et le four. Aucun point gaz dans la bakery.

N°	Équipement	E-O x N-S (mm)	Électricité	Eau, évacuation, gaz	Cote
L1	Laminoir Rhea MANU-T 500 (réf. AF000047424)	2120 x 940	220 V 1PH, ~0,5 kW	—	Estimée
W1	Lave-mains mural	350 x 300	—	Eau froide + chaude, évacuation	Estimée
P1	Chambre de pousse HERA-C 1 chariot (réf. AF0W9200516)	1190 x 760	220 V 1PH, ~2 kW (est.)	Eau ½", évacuation	Liste OLBA
O1	Four à convection Krystal 46.9V (réf. AF072100273)	1000 x 900	380 V 3PH, ~16 kW (est.)	Eau ½" (buée), évacuation, hotte	Estimée
D1	Diviseuse-bouleuse Eris FA (réf. AF00I103012)	1100 x 880	220 V 1PH, ~1,3 kW	—	Estimée
T1	Table de travail avec bacs à farine	700 x 1450	—	—	Cote du BOQ
M1	Pétrin spirale 40 L (modèle à confirmer)	800 x 450	380 V 3PH, ~2 kW (est.)	—	Estimée
C1	Refroidisseur d'eau Fonto 60 (réf. AF014100044)	500 x 400	220 V 1PH 60 Hz, ~0,3 kW (est.)	Eau filtrée ½", évacuation	Estimée

Pétrin, laminage, façonnage · Eau · Cuisson · Tables · Pousse · Racks, étagères · Froid

Flèche orange pointillée : flux de production. Pointillé orange : zone de chargement. Pointillé gris : hotte. Rouge hachuré : mur à casser. Trait orange sur le mur nord : ouverture existante.


Sources : plan KITCHEN du 19-10-2026 (cotes 4 750, 3 000, 4 000 et ouvertures relevées sur le PDF). Équipements : voir statut de cote.

Version B, plan de détail

Bakery + Meat area, 26,7 m2, échelle 1:9,3 sur la feuille

KITCHEN - Bakery Égypte

04-11-2026 - échelles indiquées sur chaque plan

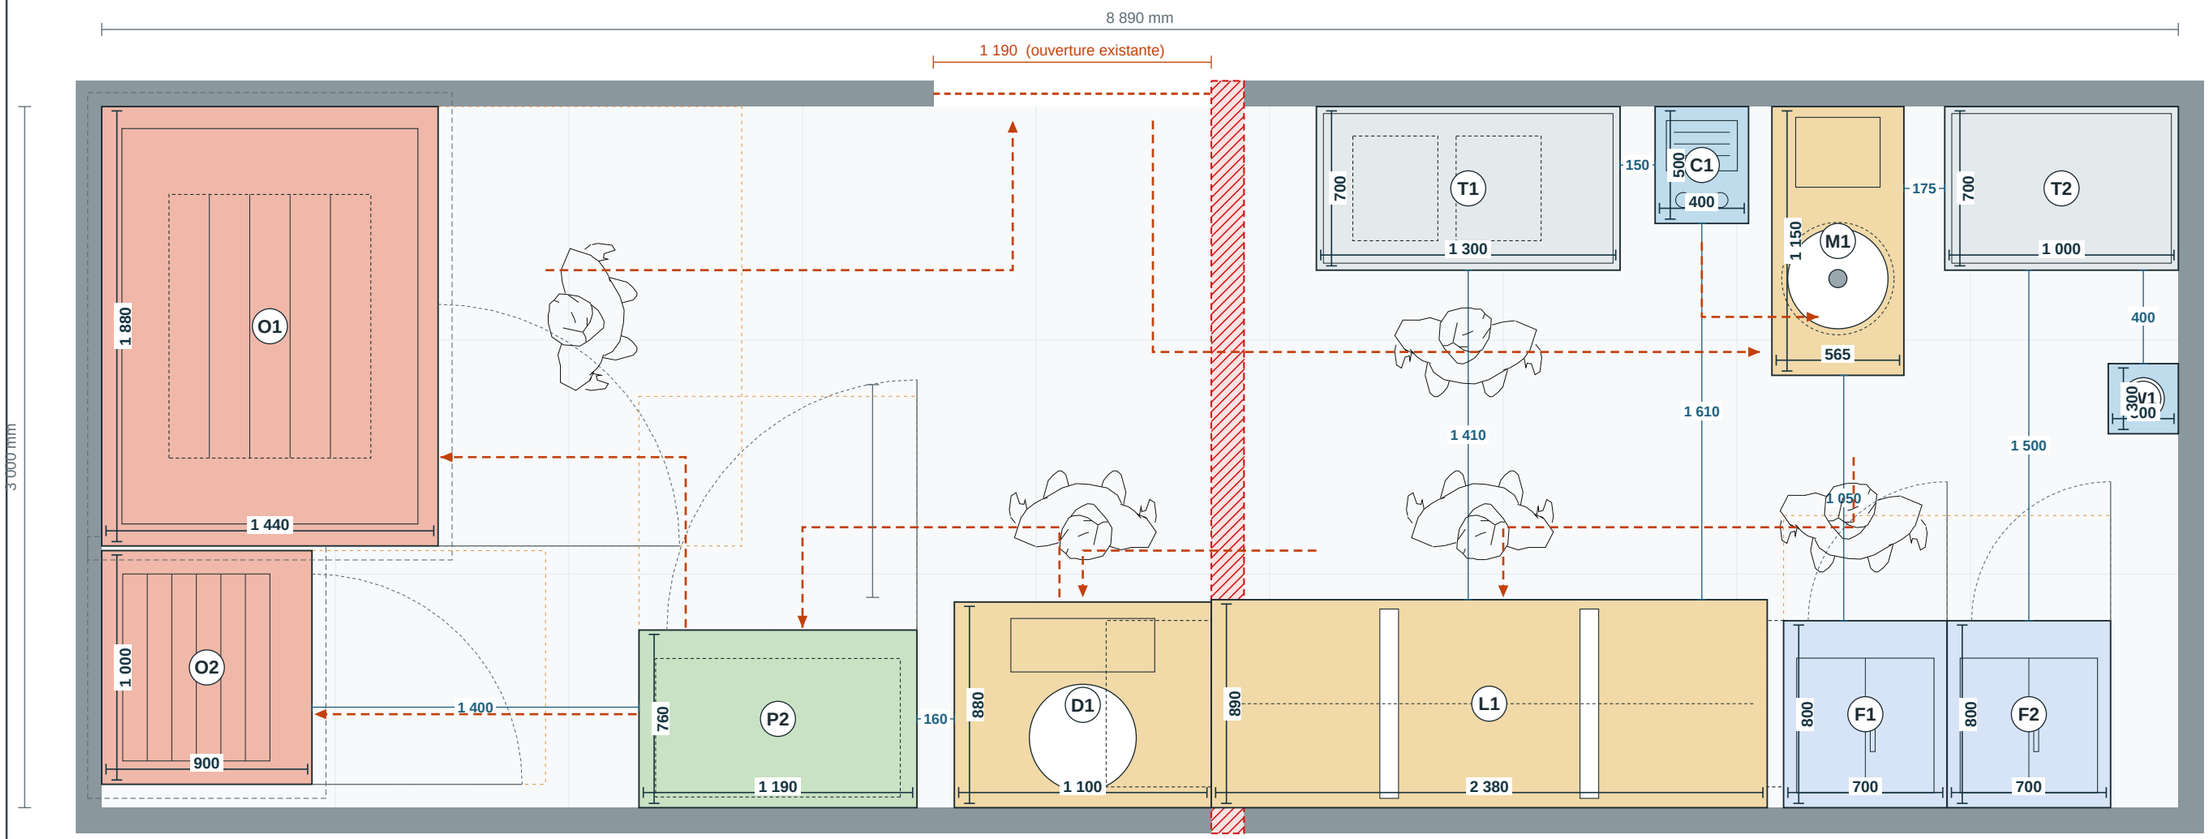

MUR À CASSER

~140 x 3 000 mm

N°	Équipement	E-O x N-S (mm)	Électricité	Eau, évacuation, gaz	Cote
O2	Four à convection Krystal 46.9V (réf. AF072100273)	900 x 1000	380 V 3PH, ~16 kW (est.)	Eau ½", évacuation, hotte	Estimée
P2	Chambre de pousse HERA-C 1 chariot (réf. AF0W9200516)	1190 x 760	220 V 1PH, ~2 kW (est.)	Eau ½", évacuation	Liste OLBA
O1	Four rotatif Bongard 8.64 E (réf. AF056200013)	1440 x 1880	Élec. 57 kW (version E)	Eau ½", évacuation, hotte. Version gaz 8.64 MG : 70 kW, point gaz à créer	Fiche catalogue
D1	Diviseuse-bouleuse Eris FA (réf. AF00I103012)	1100 x 880	220 V 1PH, ~1,3 kW	—	Estimée
L1	Laminoir Rhea AUTO-S 650 sur stand (réf. AF000048716)	2380 x 890	220 V 1PH, 0,75 kW	—	Estimée
T1	Table de travail avec bacs à farine	1300 x 700	—	—	Cote du BOQ
C1	Refroidisseur d'eau Fonto 60 (réf. AF014100044)	400 x 500	220 V 1PH 60 Hz, ~0,3 kW (est.)	Eau filtrée ½", évacuation	Estimée
M1	Pétrin spirale 80 L (Spiral Evo 80)	565 x 1150	380 V 3PH, ~3,5 kW (est.)	—	Liste OLBA
W1	Lave-mains mural	300 x 300	—	Eau froide + chaude, évacuation	Estimée
F1	Armoire négative 1 porte (-18 °C)	700 x 800	220 V 1PH, ~0,5 kW (est.)	—	Estimée
F2	Armoire positive 1 porte (+4 °C)	700 x 800	220 V 1PH, ~0,4 kW (est.)	—	Estimée
T2	Table de travail inox (1 000 x 700)	1000 x 700	—	—	Estimée

Lecture du plan

- Un seul mur à casser : le mur de ~140 mm entre Bakery et Meat area, sur toute la profondeur de 3 000 mm. Cloisons nord, ouest, sud et est conservées.
- Une seule entrée : l'ouverture existante de 1 190 mm, côté ouest, pour les matières et la sortie du produit fini. L'ouverture de 1 000 mm à l'est est fermée, ce qui libère le coin est pour une table de travail et le lave-mains. Si vous préférez garder l'entrée à l'est, le plan est à reprendre.
- Conséquence : la Meat area disparaît. Ses équipements (découpe, hachoir, tables) sont à reloger, par exemple en fusionnant Meat et Chicken dans la zone Chicken.
- Le mur est dessiné en orange sur le plan d'origine (mur existant). Sa nature, porteuse ou non, n'est pas indiquée : à faire valider avant la casse. S'il est porteur, on garde un poteau et on ouvre deux baies.
- Les deux fours sont sur le même mur ouest, portes vers la même allée : rotatif Bongard 8.64 (57 kW élec. ou 70 kW gaz, ligne gaz à créer) et convection Krystal 46.9V, avec une seule hotte commune possible. La pousse est au sud, entre les fours et la diviseuse.


Pétrin, laminage, façonnage · Eau · Cuisson · Tables · Pousse · Racks, étagères · Froid

Flèche orange pointillée : flux de production. Pointillé orange : zone de chargement. Pointillé gris : hotte. Rouge hachuré : mur à casser. Trait orange sur le mur nord : ouverture existante.

Sources : plan KITCHEN du 19-10-2026 (cotes 4 750, 3 000, 4 000 et ouvertures relevées sur le PDF). Équipements : voir statut de cote.

Version C, plan de détail

Bakery + 1 m de Meat area, 17,7 m2, échelle 1:9,3 sur la feuille

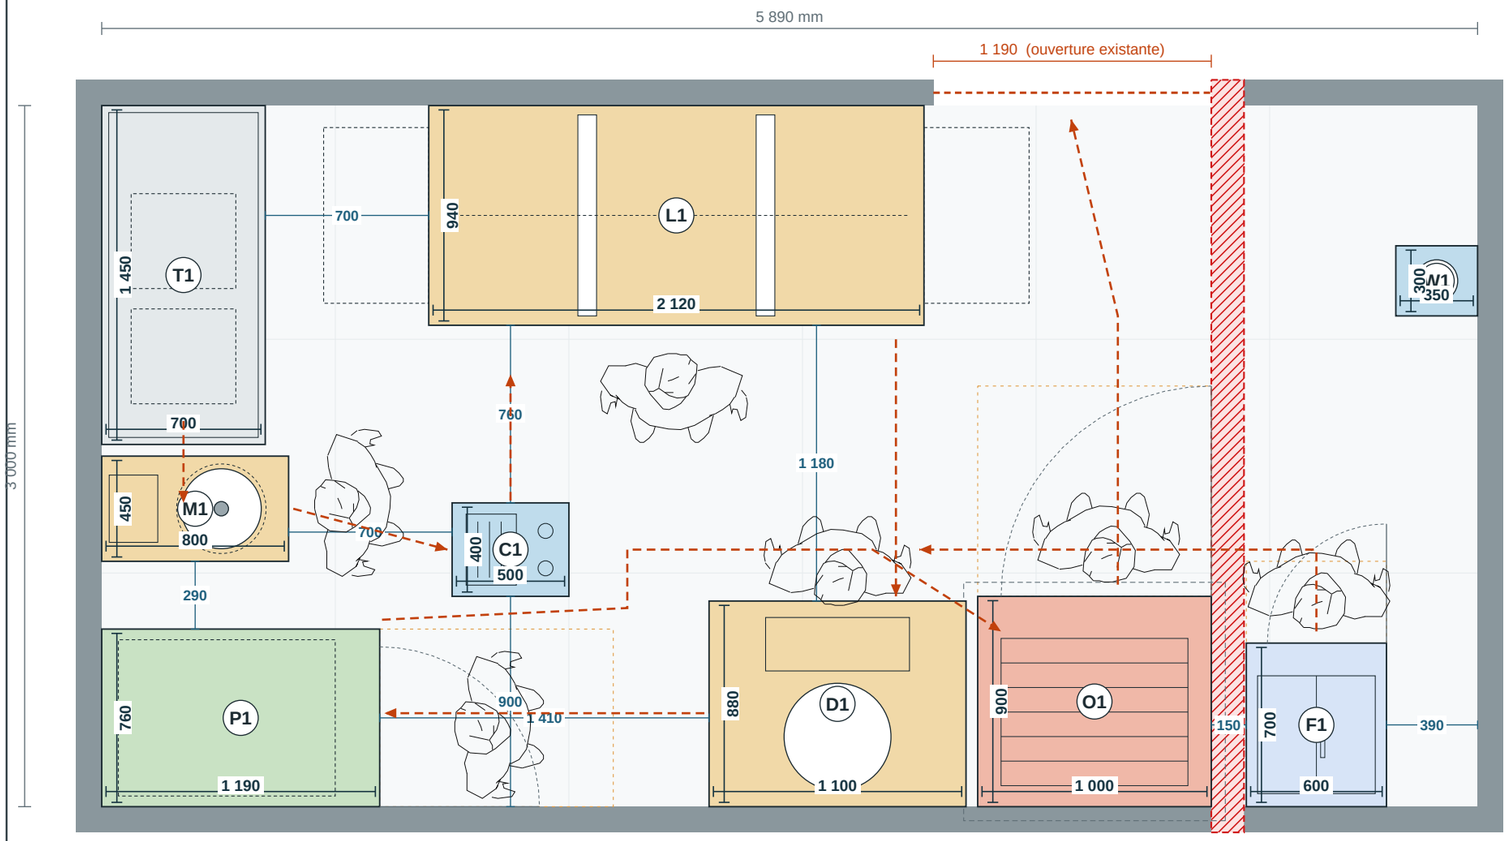

MUR À CASSER ~140 x 3 000 mm

CLOISON NEUVE

N°	Équipement	E-O x N-S (mm)	Électricité	Eau, évacuation, gaz	Cote
L1	Laminoir Rhea MANU-T 500 (réf. AF000047424)	2120 x 940	220 V 1PH, ~0,5 kW	—	Estimée
W1	Lave-mains mural	350 x 300	—	Eau froide + chaude, évacuation	Estimée
P1	Chambre de pousse HERA-C 1 chariot (réf. AF0W9200516)	1190 x 760	220 V 1PH, ~2 kW (est.)	Eau ½", évacuation	Liste OLBA
O1	Four à convection Krystal 46.9V (réf. AF072100273)	1000 x 900	380 V 3PH, ~16 kW (est.)	Eau ½" (buée), évacuation, hotte	Estimée
D1	Diviseuse-bouleuse Eris FA (réf. AF00I103012)	1100 x 880	220 V 1PH, ~1,3 kW	—	Estimée
T1	Table de travail avec bacs à farine	700 x 1450	—	—	Cote du BOQ
M1	Pétrin spirale 40 L (modèle à confirmer)	800 x 450	380 V 3PH, ~2 kW (est.)	—	Estimée
C1	Refroidisseur d'eau Fonto 60 (réf. AF014100044)	500 x 400	220 V 1PH 60 Hz, ~0,3 kW (est.)	Eau filtrée ½", évacuation	Estimée
F1	Armoire réfrigérée 1 porte (+4 °C), sous plan	600 x 700	220 V 1PH, ~0,3 kW (est.)	—	Estimée

Lecture du plan

- Version intermédiaire : la Bakery de 4 750 mm est prolongée de 1 000 mm pris sur la Meat area, soit 5 890 x 3 000 mm (17,7 m2). Même équipement que A, plus l'armoire réfrigérée de 600 x 700 mm, qui tient désormais sans bloquer un poste.
- Deux travaux : casser le mur de ~140 mm entre Bakery et Meat area, et créer une cloison neuve à 5 890 mm de l'angle ouest, qui referme la Meat area réduite à 3 000 mm de large. Sa nature (porteuse ou non) est à faire valider avant la casse.
- Une seule entrée : l'ouverture existante de 1 190 mm, laissée libre. Même logique de flux que A : farine, pétrin, chambre froide, laminoir, diviseuse, pousse sur le mur ouest, four. Le four passe plus à l'est et l'armoire froide est à son côté, au sud.
- La Meat area réduite (3 000 mm) perd de la place : ses équipements sont à reloger en partie. Cotes des machines estimées, à confirmer sur fiches. Production : voir page 11.

Pétrin, laminage, façonnage · Eau · Cuisson · Tables · Pousse · Racks, étagères · Froid

Flèche orange pointillée : flux de production. Pointillé orange : zone de chargement. Pointillé gris : hotte. Rouge hachuré : mur à casser. Trait orange sur le mur nord : ouverture existante.

Sources : plan KITCHEN du 19-10-2026 (cotes 4 750, 3 000, 4 000 et ouvertures relevées sur le PDF). Équipements : voir statut de cote.

Volumes de production

Capacité par étape en pièces par heure (1 pièce = 80 g de pâte environ) sur 6,3 h de production utile par jour, base du classeur NABAT v5.0. Le goulot de la chaîne donne le volume réel.

Étape	Versions A et C	Version B	Source
Cuisson	Convection Krystal : 250	Rotatif 563 + convection 250 = 813	Rotatif : classeur ; convection : estimée
Pétrissage	Spirale 40 L : 400	Spirale 80 L : 800	80 L : classeur ; 40 L : moitié du 80 L
Division	Eris FA : 1200	Eris FA : 1200	Classeur
Laminage (croissants)	Laminoir de table : 300	Rhea AUTO-S 650 : 700	AUTO-S : classeur ; table : estimée
Pousse	**HERA-C 1 chariot : 144**	**HERA-C 1 chariot : 144 (plan actuel)**	1 chariot = 180 pièces par cycle de 75 min, estimé

Goulot actuel : la pousse, identique en A, C et B.

VERSIONS A ET C

Plan actuel, pousse 1 chariot — **73 kg**
144 /h - 907 pièces par jour

Pousse complétée par des chariots à l'air libre — **126 kg**
250 /h - 1 575 pièces par jour

VERSION B

Plan actuel, pousse 1 chariot — **73 kg**
144 /h - 907 pièces par jour

Pousse double chariot — **145 kg**
288 /h - 1 814 pièces par jour

Pousse 4 chariots en cycle — **290 kg**
576 /h - 3 629 pièces par jour

Plafond des deux fours — **410 kg**
813 /h - 5 122 pièces par jour

kg de pâte par jour = pièces x 80 g, sur 6,3 h de production utile.

À retenir : les fours de B font 3,3 fois ceux de A, mais le plan B garde une seule pousse. Sans changer la pousse, B ne produit pas plus que A.

Pour atteindre environ 300 kg par jour en B, il faut une pousse de 4 chariots en cycle (double chariot, ou deux unités, ou chariots à l'air libre).
Proposition : remplacer la pousse de B par un modèle double chariot.

Estimations à confirmer sur les fiches Bongard/BME : débit du four à convection, cycle de pousse, nombre de pièces par chariot.

Tarif estimatif des équipements

Prix en SAR hors TVA 15 %, tirés du classeur NABAT-CK-MEL-001 v5.0 (Bongard / BME, Restofair, Natfur). Tarif Central Kitchen : à reconfirmer pour la bakery (quantité 1).

Version A, compacte (14,25 m2)

N°	Équipement	Référence BME	Prix SAR	Statut prix	Note
L1	Laminoir Rhea MANU-T 500	AF000047424	26 420	Devis BME	Classeur NABAT v5.0
D1	Diviseuse-bouleuse Eris FA	AF00I103012	78 320	Devis BME	Classeur NABAT v5.0
P1	Chambre de pousse HERA-C 1 chariot	AF0W9200516	41 200	Devis BME	Classeur NABAT v5.0
O1	Four à convection Krystal 46.9V	AF072100273	42 900	Devis BME	Classeur NABAT v5.0
O1	Hotte Krystal	AF072181002	8 280	Devis BME	Prix unitaire de la ligne "Hotte KRYSTAL x2"
O1	Stand Krystal H850	AF072306711	4 120	Devis BME	Option
T1	Table de travail avec bacs à farine	—	4 960	Estimé	Table inox 180x70 (4 410) + bac à farine 81 L (550)
M1	Pétrin spirale 40 L	à confirmer	à coter	À coter	Pas de ligne 40 L ; le 80 L est à 58 340
C1	Refroidisseur d'eau Fonto 60	AF014100044	28 460	Devis BME	Classeur NABAT v5.0
C1	Socle Fonto 60	AF014100052	3 196	Devis BME	Option
W1	Lave-mains inox	HW001	1 000	Estimé	Fourchette 850 à 1 200
	Total hors lignes à coter		**238 856**	1 ligne à coter non incluse	

Version C, intermédiaire (17,7 m2)

N°	Équipement	Référence BME	Prix SAR	Statut prix	Note
L1	Laminoir Rhea MANU-T 500	AF000047424	26 420	Devis BME	Classeur NABAT v5.0
D1	Diviseuse-bouleuse Eris FA	AF00I103012	78 320	Devis BME	Classeur NABAT v5.0
P1	Chambre de pousse HERA-C 1 chariot	AF0W9200516	41 200	Devis BME	Classeur NABAT v5.0
O1	Four à convection Krystal 46.9V	AF072100273	42 900	Devis BME	Classeur NABAT v5.0
O1	Hotte Krystal	AF072181002	8 280	Devis BME	Prix unitaire de la ligne "Hotte KRYSTAL x2"
O1	Stand Krystal H850	AF072306711	4 120	Devis BME	Option
T1	Table de travail avec bacs à farine	—	4 960	Estimé	Table inox 180x70 (4 410) + bac à farine 81 L (550)
M1	Pétrin spirale 40 L	à confirmer	à coter	À coter	Pas de ligne 40 L ; le 80 L est à 58 340
C1	Refroidisseur d'eau Fonto 60	AF014100044	28 460	Devis BME	Classeur NABAT v5.0
C1	Socle Fonto 60	AF014100052	3 196	Devis BME	Option
W1	Lave-mains inox	HW001	1 000	Estimé	Fourchette 850 à 1 200
F1	Armoire réfrigérée 1 porte, sous plan	—	5 100	Estimé	Ligne "Undercounter 1 500 mm" Restofair
	Total hors lignes à coter		**243 956**	1 ligne à coter non incluse	

Version B, agrandie (26,7 m2)

N°	Équipement	Référence BME	Prix SAR	Statut prix	Note
O1	Four rotatif Bongard 8.64 E	AF056200013	161 200	Devis BME	Classeur NABAT v5.0 ; hotte non chiffrée
O2	Four à convection Krystal 46.9V	AF072100273	42 900	Devis BME	Classeur NABAT v5.0
O2	Hotte Krystal	AF072181002	8 280	Devis BME	Prix unitaire
O2	Stand Krystal H850	AF072306711	4 120	Devis BME	Option
P2	Chambre de pousse HERA-C 1 chariot	AF0W9200516	41 200	Devis BME	Classeur NABAT v5.0
D1	Diviseuse-bouleuse Eris FA	AF00I103012	78 320	Devis BME	Classeur NABAT v5.0
L1	Laminoir Rhea AUTO-S 650 sur stand	AF000048716	94 800	Devis BME	Classeur NABAT v5.0
T1	Table de travail avec bacs à farine	—	4 960	Estimé	Table inox 180x70 (4 410) + bac à farine 81 L (550)
T2	Table de travail inox	AF000046872	4 410	Devis BME	Table inox 180x70
M1	Pétrin spirale Spiral Evo 80 L	AF00A110200 (200 L) / 80 L	58 340	Devis BME	Ligne SPIRAL EVO 80L
C1	Refroidisseur d'eau Fonto 60	AF014100044	28 460	Devis BME	Classeur NABAT v5.0
C1	Socle Fonto 60	AF014100052	3 196	Devis BME	Option
F1	Armoire négative 1 porte	—	à coter	À coter	Pas de ligne dans le classeur
F2	Armoire positive 1 porte	—	6 900	Estimé	Ligne "Upright Chiller 2 portes" Restofair
W1	Lave-mains inox	HW001	1 000	Estimé	Fourchette 850 à 1 200
	Total hors lignes à coter		**538 086**	1 ligne à coter non incluse	

Lire avec prudence : prix du classeur pour une Central Kitchen ; les lignes « Estimé » viennent d'une autre ligne du classeur ou d'une fourchette, pas d'un devis. Installation, hottes et gaz non inclus sauf mention.